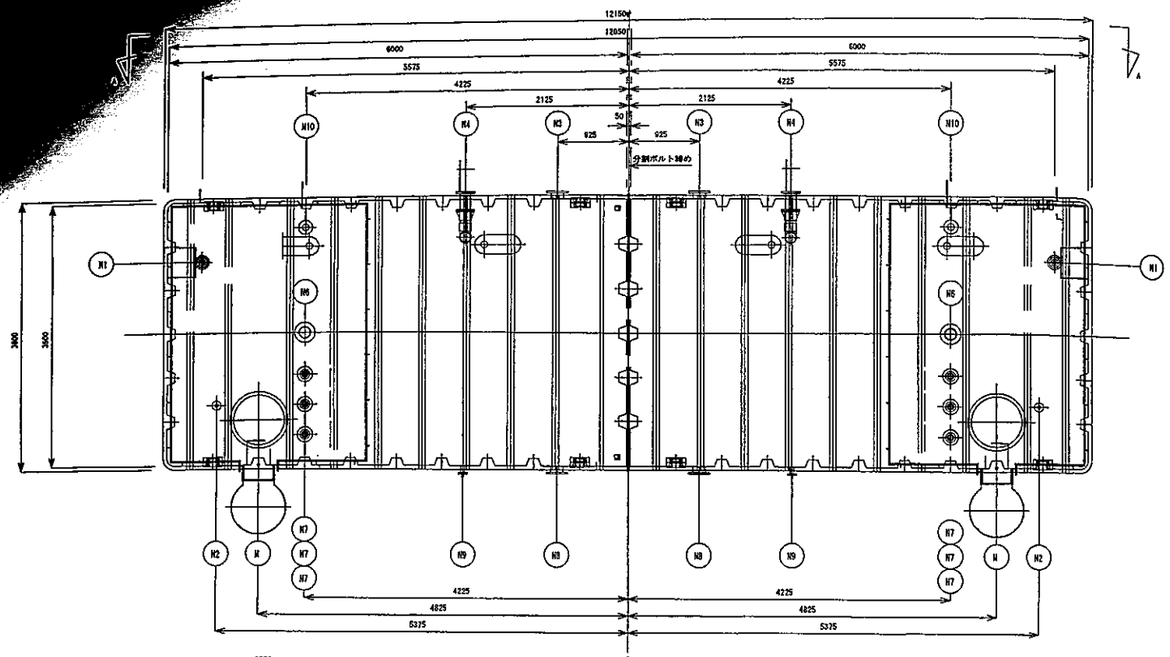

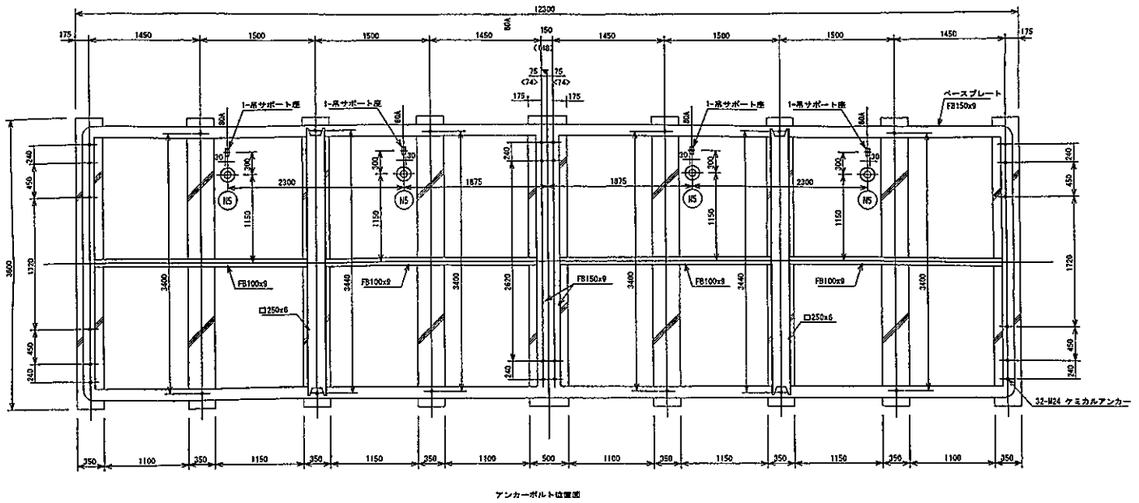

アンカーボルト位置図

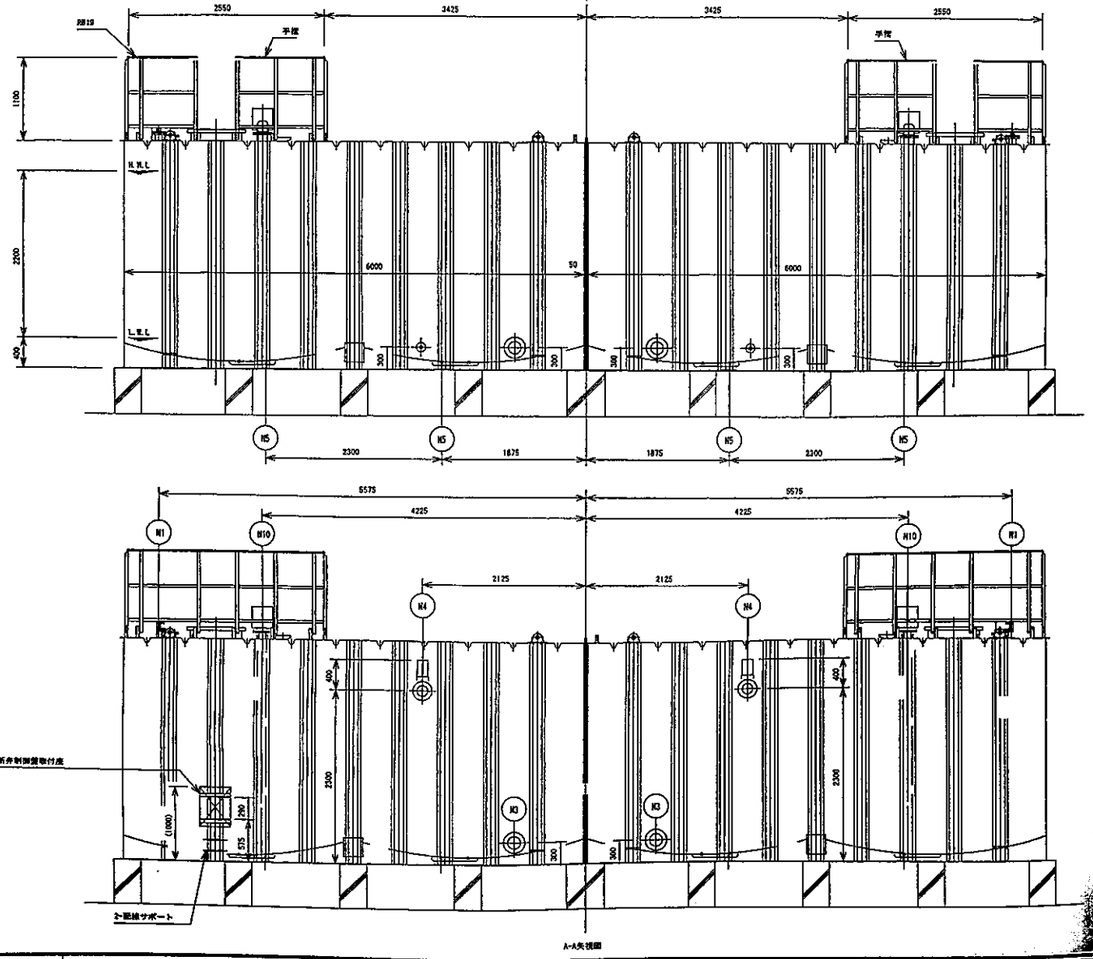

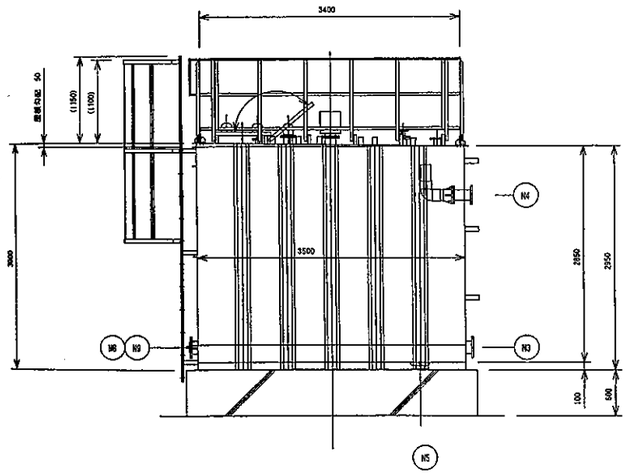

ノズル表						
符号	名称	呼び	数	管材	原平	備考
N-1	上水給水口	40A / 80A	2	SGP / SGP	JIS10K / JIS10KF	防食鋳鉄 (PVC)
N-2	上水給水口	20A / 40A	2	SUS304 / SGP	ユニクル / JIS5KF	ボールタップ口
N-3	排水口	150A	2	SGP	JIS10KF	
N-4	溢水口	125A	2	SGP	JIS10KF	内面VP管付
N-5	事水口	80A	4	SGP	JIS10KF	
N-6	通気口	125A	2	SGP	JIS5KF	防虫網付 (PVC)
N-7	電極座	50A / 100A	6	PVC / SGP	フリクション / JIS5KF	防蝕袋・カバー付 (PVC)
N-8	通過口	150A	2	SGP	JIS10KF	
N-9	緊急時排水口	20A / 40A	2	SUS304 / SGP	フリクション / JIS5KF	ソケット付フランジ付
N-10	非常給水口	80A	2	SGP	JIS10KF	防食鋳鉄 (PVC)
M	マンホール	TS-600S6	02	SS400	—	蝶付カバー

※N5用のフランジ付属はSS400とする

※M:マンホールは内面蝶とする(PVC製)

塗装仕様		
	建設省告示第1024号第1号ロ(1)(ii)該当品 鋼板製一体型水槽	
	材質	SS400
	容量	呼称= 有効=90m³
	板厚	底板=4．5mm厚 ｗ=4．5mm厚 ｈ=5．0mm
	L/S1規格品使用	
	鋼材質量	水槽=50800kg TH-00012槽 手摺=210kg
		合計=10370kg
防食仕様	材料	厚生労働省告示基準 合格エポキシ樹脂
	内面塗工	加熱硬化型エポキシライニング
		NE-204 厚サ=0．4mm以上
	外部塗工	加熱硬化型エポキシコーティング
		NE-204 厚サ=0．2mm以上
	塗工法	無溶剤型ホットエアーレススプレー
外装色		指定色
設計震度		KH=1．5 KV=0．75
内梯子		合成樹脂製
外梯子		SGPの上部補強段メッキ仕上 (2箇35)
手摺り塗工		SS400の上部補強段メッキ仕上 (2箇35)
保温塗工		水槽底板外面のウレタン吹付25mm厚工
ボルト・ナット	水槽内部	気相部 合成樹脂製被覆ボルト・ナット
		液相部 SUS304
	水槽外部	電極座及び通気口 硬質塩化ビニル
		マンホール SUS304
		アンカーボルト・ナット SUS304
		その他の部分 防錆処理塗装メッキ2種35

竣工図
2015.9.30

確認	株式会社久米設計	監理統括者 村松 康則	設
	株式会社久米設計	監理担当者 佐久間 厚信	監
作成	大成建設株式会社	現場代理人 洋島 道也	施

注) ・ML
・ML
・ML
・ML
・ML

大成建設・久米設計・板橋組・斉藤組・荒川電気工業・ヒダデ設備
新小山市民病院建設事業特定建設工事共同企業体
KUME SEKKEI 株式会社 久米設計

2014.03.20
埼玉県さいたま市大宮区桜木町1-7-5 ソニックシティビル

設備関係規定に適合することを確認した者	一級建築士 登録番号 第150820号 柳 雅彦
設備設計1級建築士 建築士証交付番号 第2398号 横山 大毅	
意見を聞いた建築設備士	
建築設備士 第10C1－0170MM号 油谷 康史	

件名	新小山市民病院建設事業（給排水衛生設備）
図面名	受水槽詳細図
縮尺	A1版 1/20 A3版 1/40
図面番号	1130058 PL-032